



PIANTA QUOTA + 5,90 mt

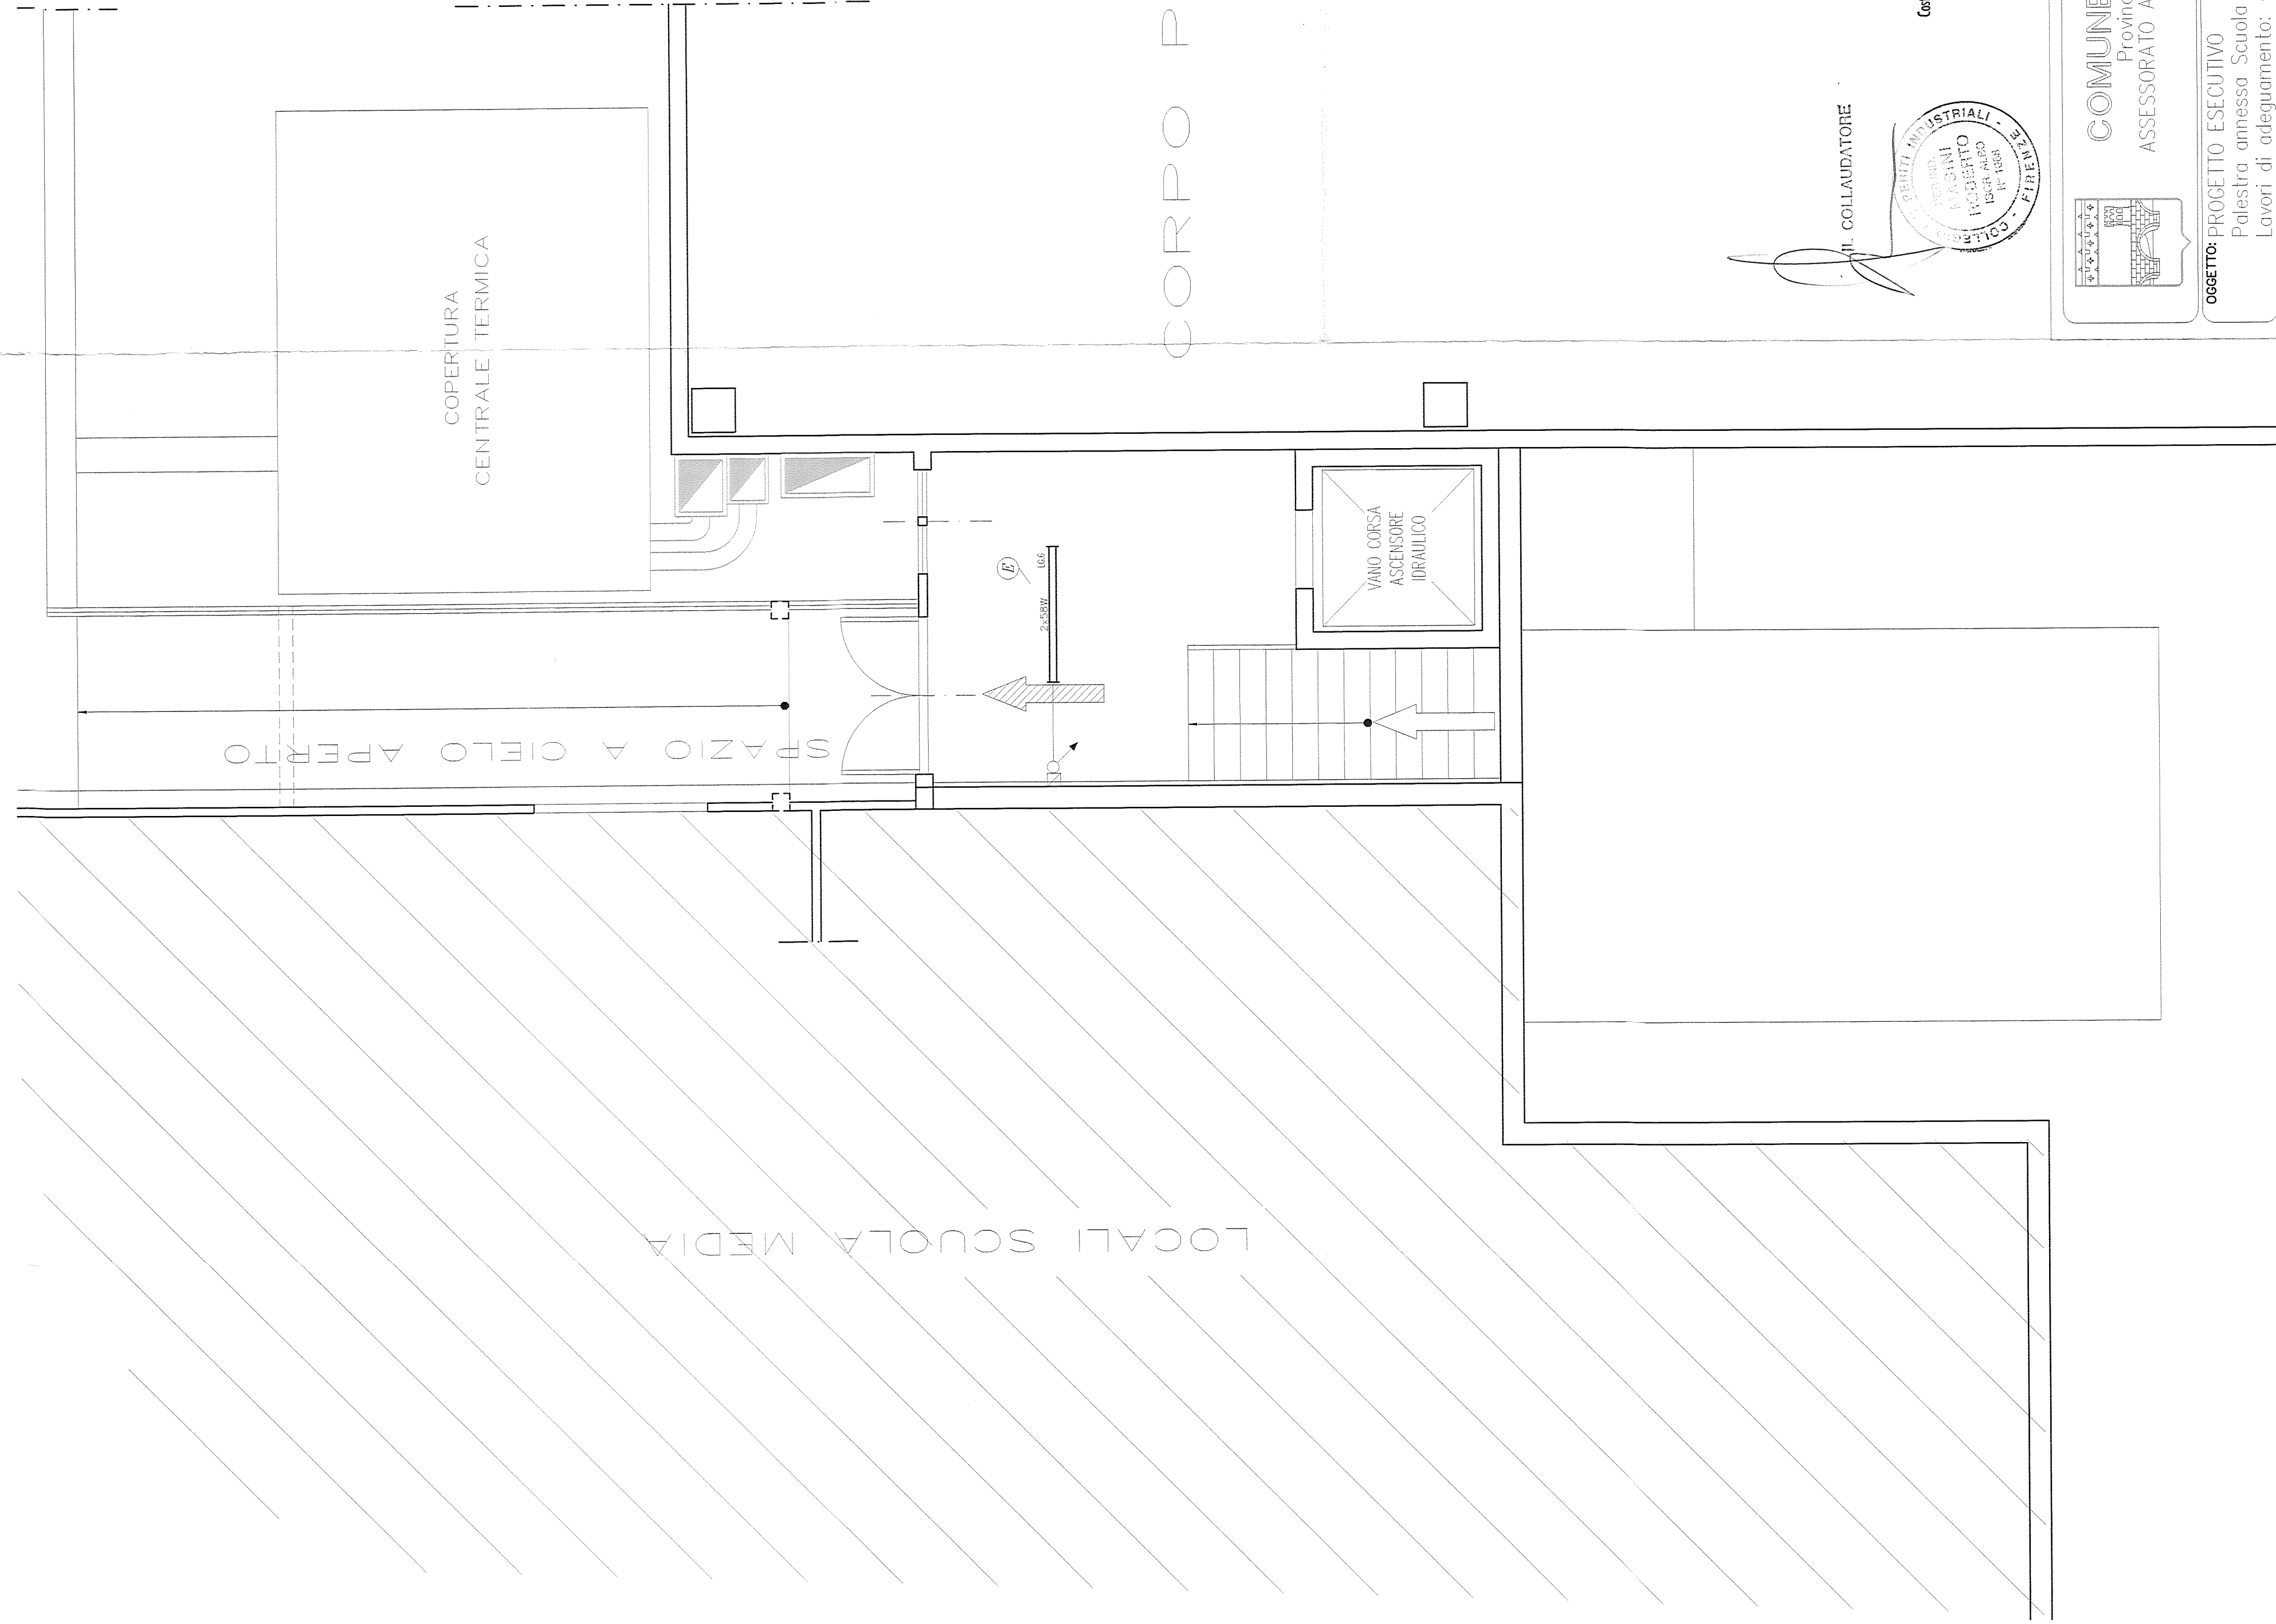

PIANTA QUOTA + 9.00 mt

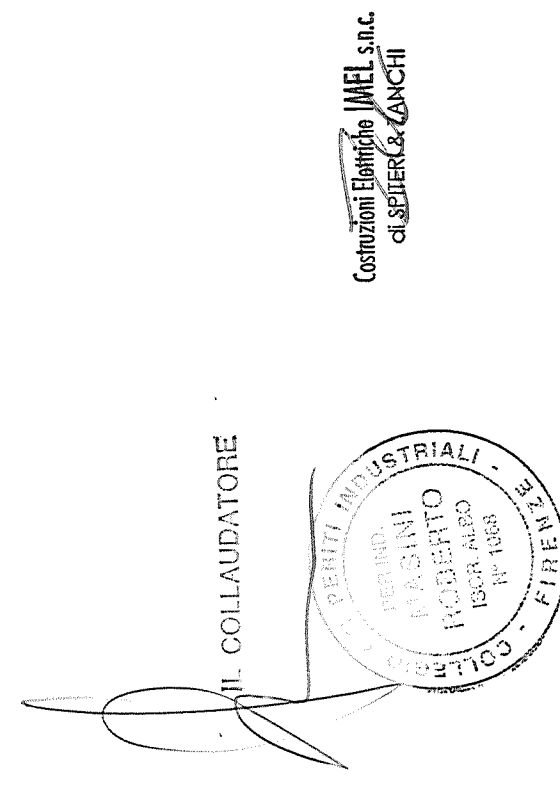

| | | | |
|--|---|----------------------|--------------|
| | COMUNE DI SIGNA Provincia di Firenze ASSESSORATO ALLE OPERE PUBBLICHE | DATA 15 MAR. 2001 | TAVOLA 2E |
| OGGETTO: PROGETTO ESECUTIVO Palestra onnesso Scuola Medio "A. Paoi", via XX Settembre - Loc. UCCELLARA Lavori di adeguamento: Opere edili - Opere elettriche - Opere antincendio | | SCALA: 1:50 | |
| UBICAZIONE INTERVENTO: Comune di Signa (FI), via XX Settembre - Loc. UCCELLARA | | | |
| CONTENUTO DELLA TAVOLA: PIANTA QUOTA + 5.90 (COLLEGAMENTO SCUOLA) - PIANO QUOTA + 9.00 DISTRIBUZIONE IMPIANTI LUCE E FORZA MOTRICE - AS BUILT | | | |
| PROGETTISTA: C.G. DESIGNATORE: L.A. FILE: 315-2E EDIZIONE: 4° | | | |
| STUDIO PROFESSIONALE CAPPAARDI GERARDO VIA A. DIAZ 13 - 50055 LUSTRA SIGNA (FI) TEL. 055 / 872218 - 8 | | | |